Committente Noovle S.p.A. Sede Legale: via Gaetano Negri, 1 - 20123 Milano	Disegn. SA Control. GB
Progettazione [redacted]	Approv. LE Sc. plot. 1:1
Oggetto CENTRALE DI ROZZANO COMUNE DI ROZZANO (MI), VIALE TOSCANA 3-5	Rev. 0 Data 02/2024
Titolo RETE ACQUE PROGETTO DI ADEGUAMENTO AS BUILT - PLANIMETRIA GENERALE	Tav. 1.1
Ns. Rif. 02608075_rozzano_viale toscana 3-5_AB_T01.1-2_rete acque.dwg	Scala 1:400

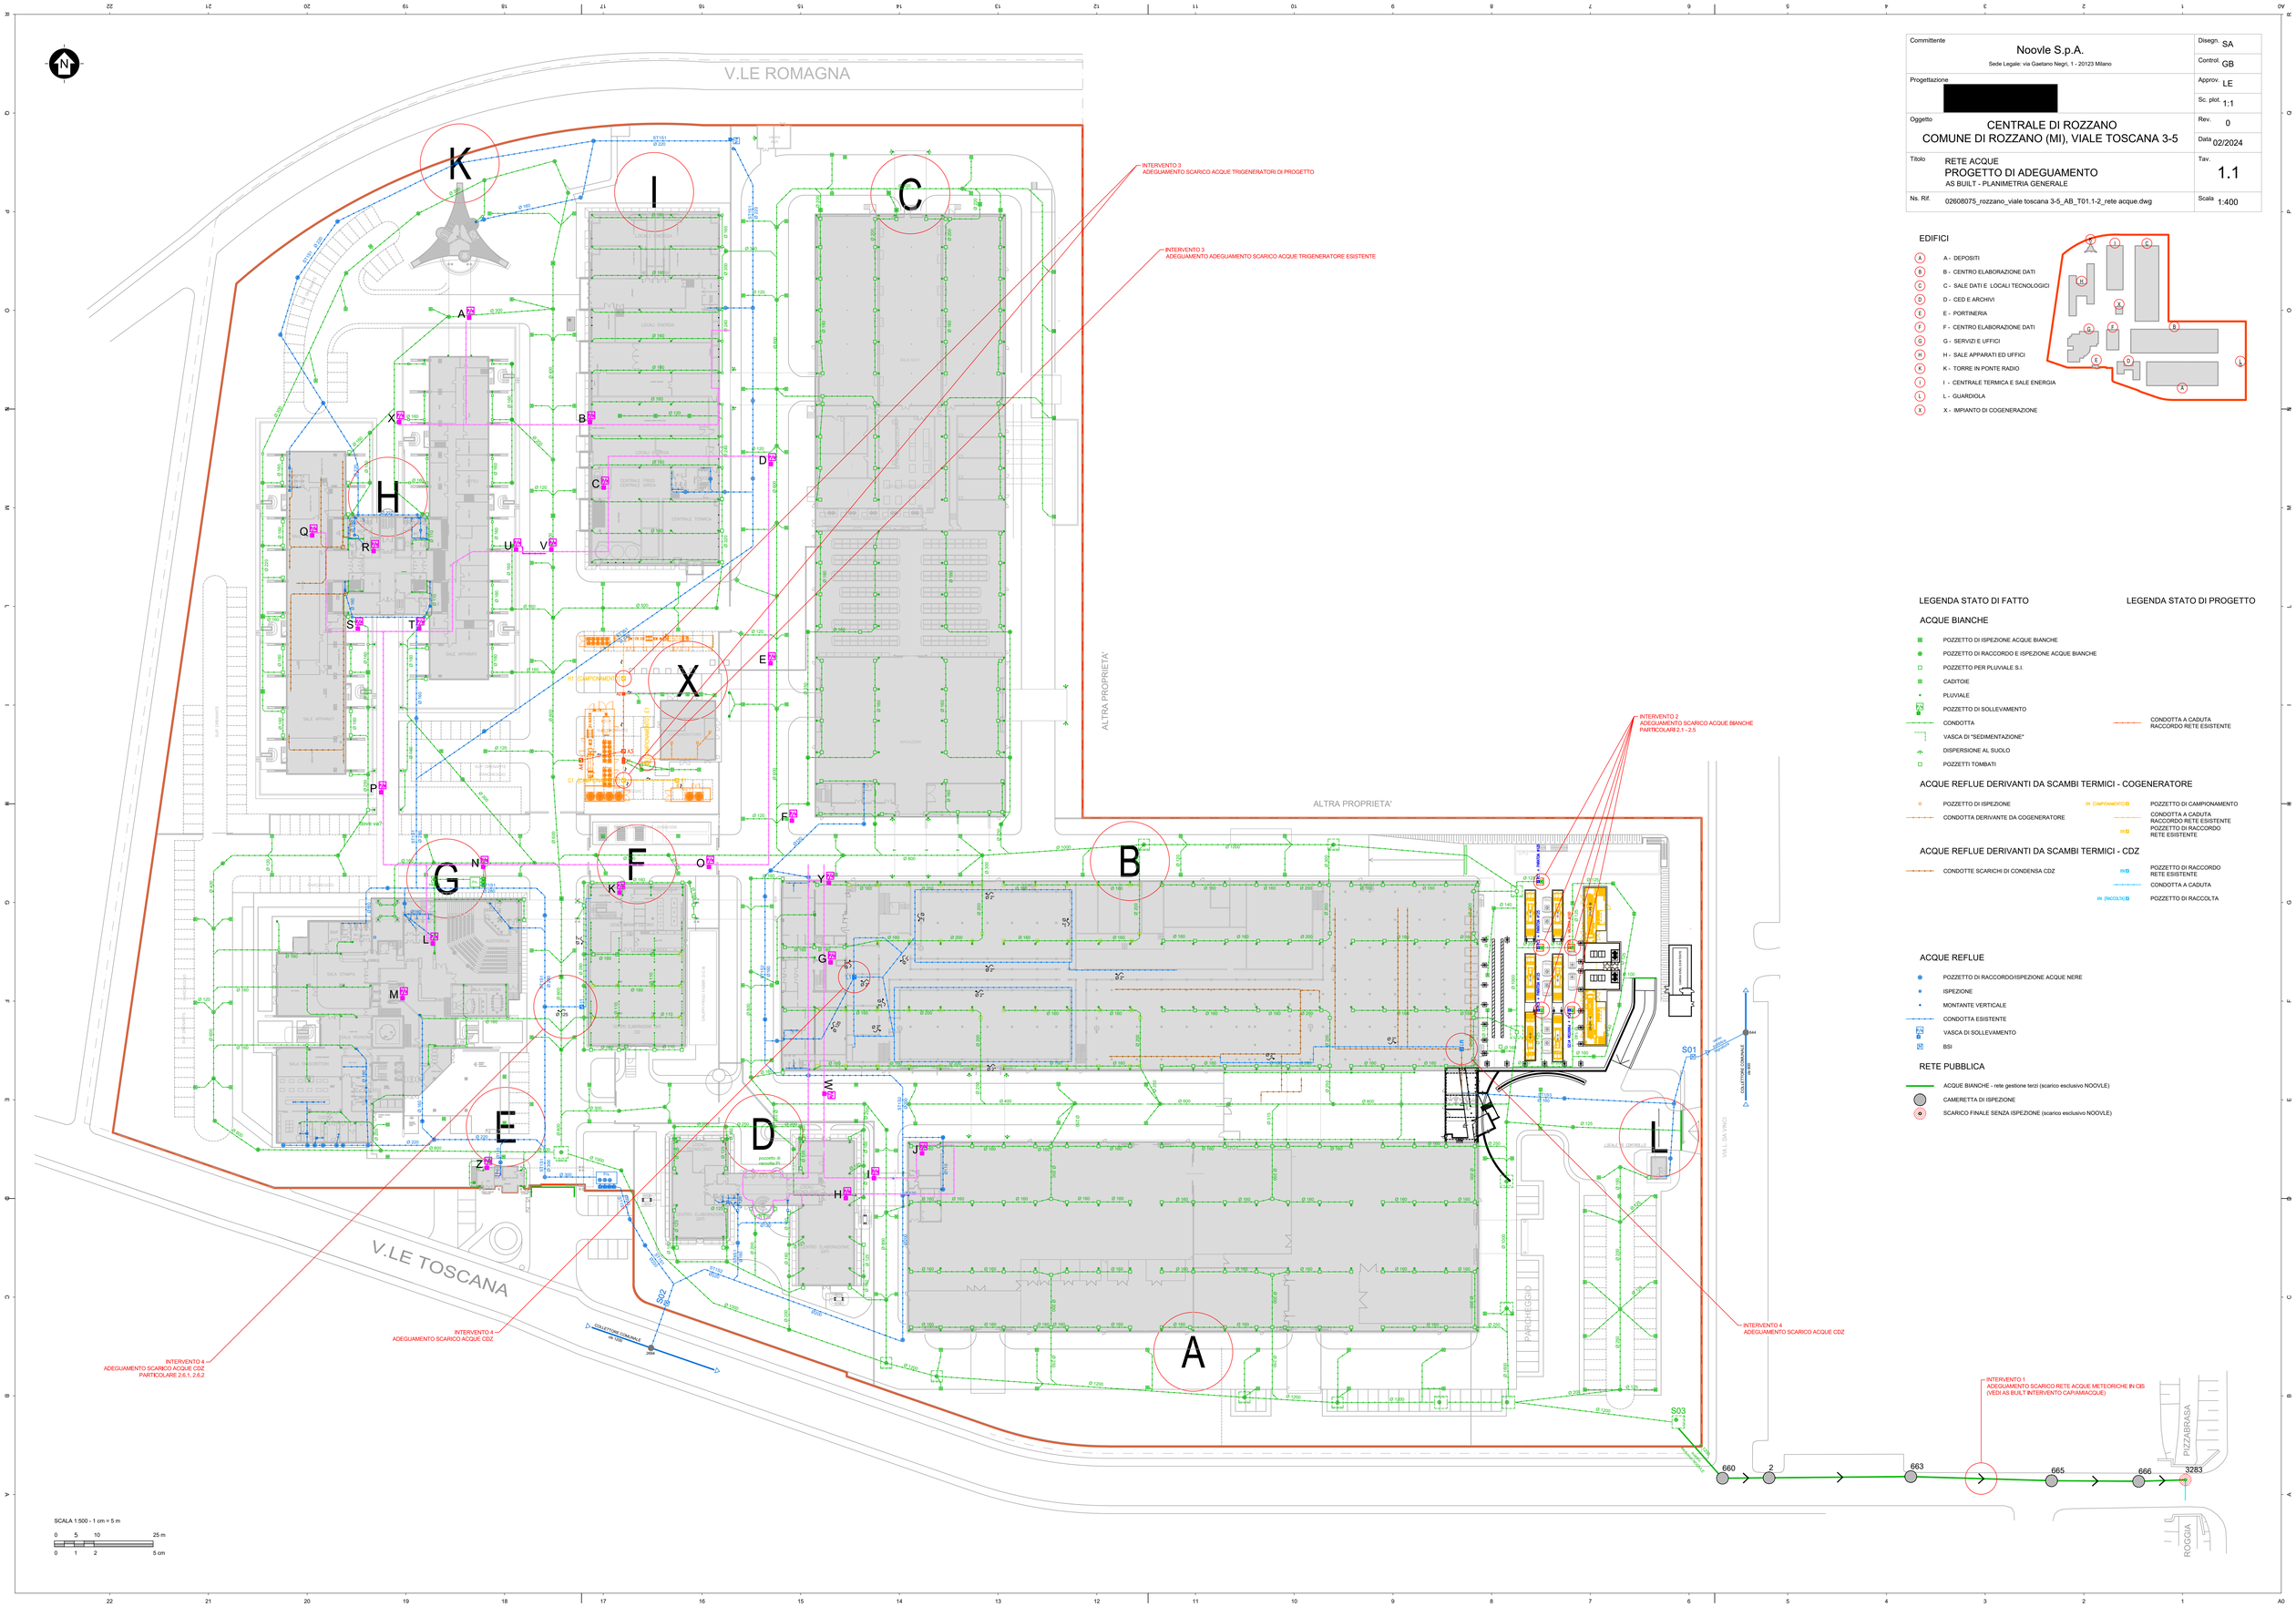

EDIFICI

- A - DEPOSITI
- B - CENTRO ELABORAZIONE DATI
- C - SALE DATI E LOCALI TECNOLOGICI
- D - CED E ARCHIVI
- E - PORTINERIA
- F - CENTRO ELABORAZIONE DATI
- G - SERVIZI E UFFICI
- H - SALE APPARATI ED UFFICI
- K - TORRE IN PONTE RADIO
- I - CENTRALE TERMICA E SALE ENERGIA
- L - GUARDIOLA
- X - IMPIANTO DI COGENERAZIONE

LEGENDA STATO DI FATTO

LEGENDA STATO DI PROGETTO

ACQUE BIANCHE

- POZZETTO DI ISPEZIONE ACQUE BIANCHE
- POZZETTO DI RACCORDO E ISPEZIONE ACQUE BIANCHE
- POZZETTO PER PLUVIALE S.I.
- CADITOIE
- PLUVIALE
- POZZETTO DI SOLLEVAMENTO
- CONDOTTA
- VASCA DI "SEDIMENTAZIONE"
- DISPERSIONE AL SUOLO
- POZZETTI TOMBATI
- CONDOTTA A CADUTA RACCORDO RETE ESISTENTE

ACQUE REFLUE DERIVANTI DA SCAMBI TERMICI - COGENERATORE

- POZZETTO DI ISPEZIONE
- CONDOTTA DERIVANTE DA COGENERATORE
- IN (CAMPIONAMENTO) B — POZZETTO DI CAMPIONAMENTO
- CONDOTTA A CADUTA RACCORDO RETE ESISTENTE
- IN B — POZZETTO DI RACCORDO RETE ESISTENTE

ACQUE REFLUE DERIVANTI DA SCAMBI TERMICI - CDZ

- CONDOTTE SCARICHI DI CONDENSA CDZ
- IN B — POZZETTO DI RACCORDO RETE ESISTENTE
- CONDOTTA A CADUTA
- IN (RACCOLTA) B — POZZETTO DI RACCOLTA

ACQUE REFLUE

- POZZETTO DI RACCORDO/ISPEZIONE ACQUE NERE
- ISPEZIONE
- MONTANTE VERTICALE
- CONDOTTA ESISTENTE
- VASCA DI SOLLEVAMENTO
- BSI

RETE PUBBLICA

- ACQUE BIANCHE - rete gestione terzi (scarico esclusivo NOOVLE)
- CAMERETTA DI ISPEZIONE
- SCARICO FINALE SENZA ISPEZIONE (scarico esclusivo NOOVLE)